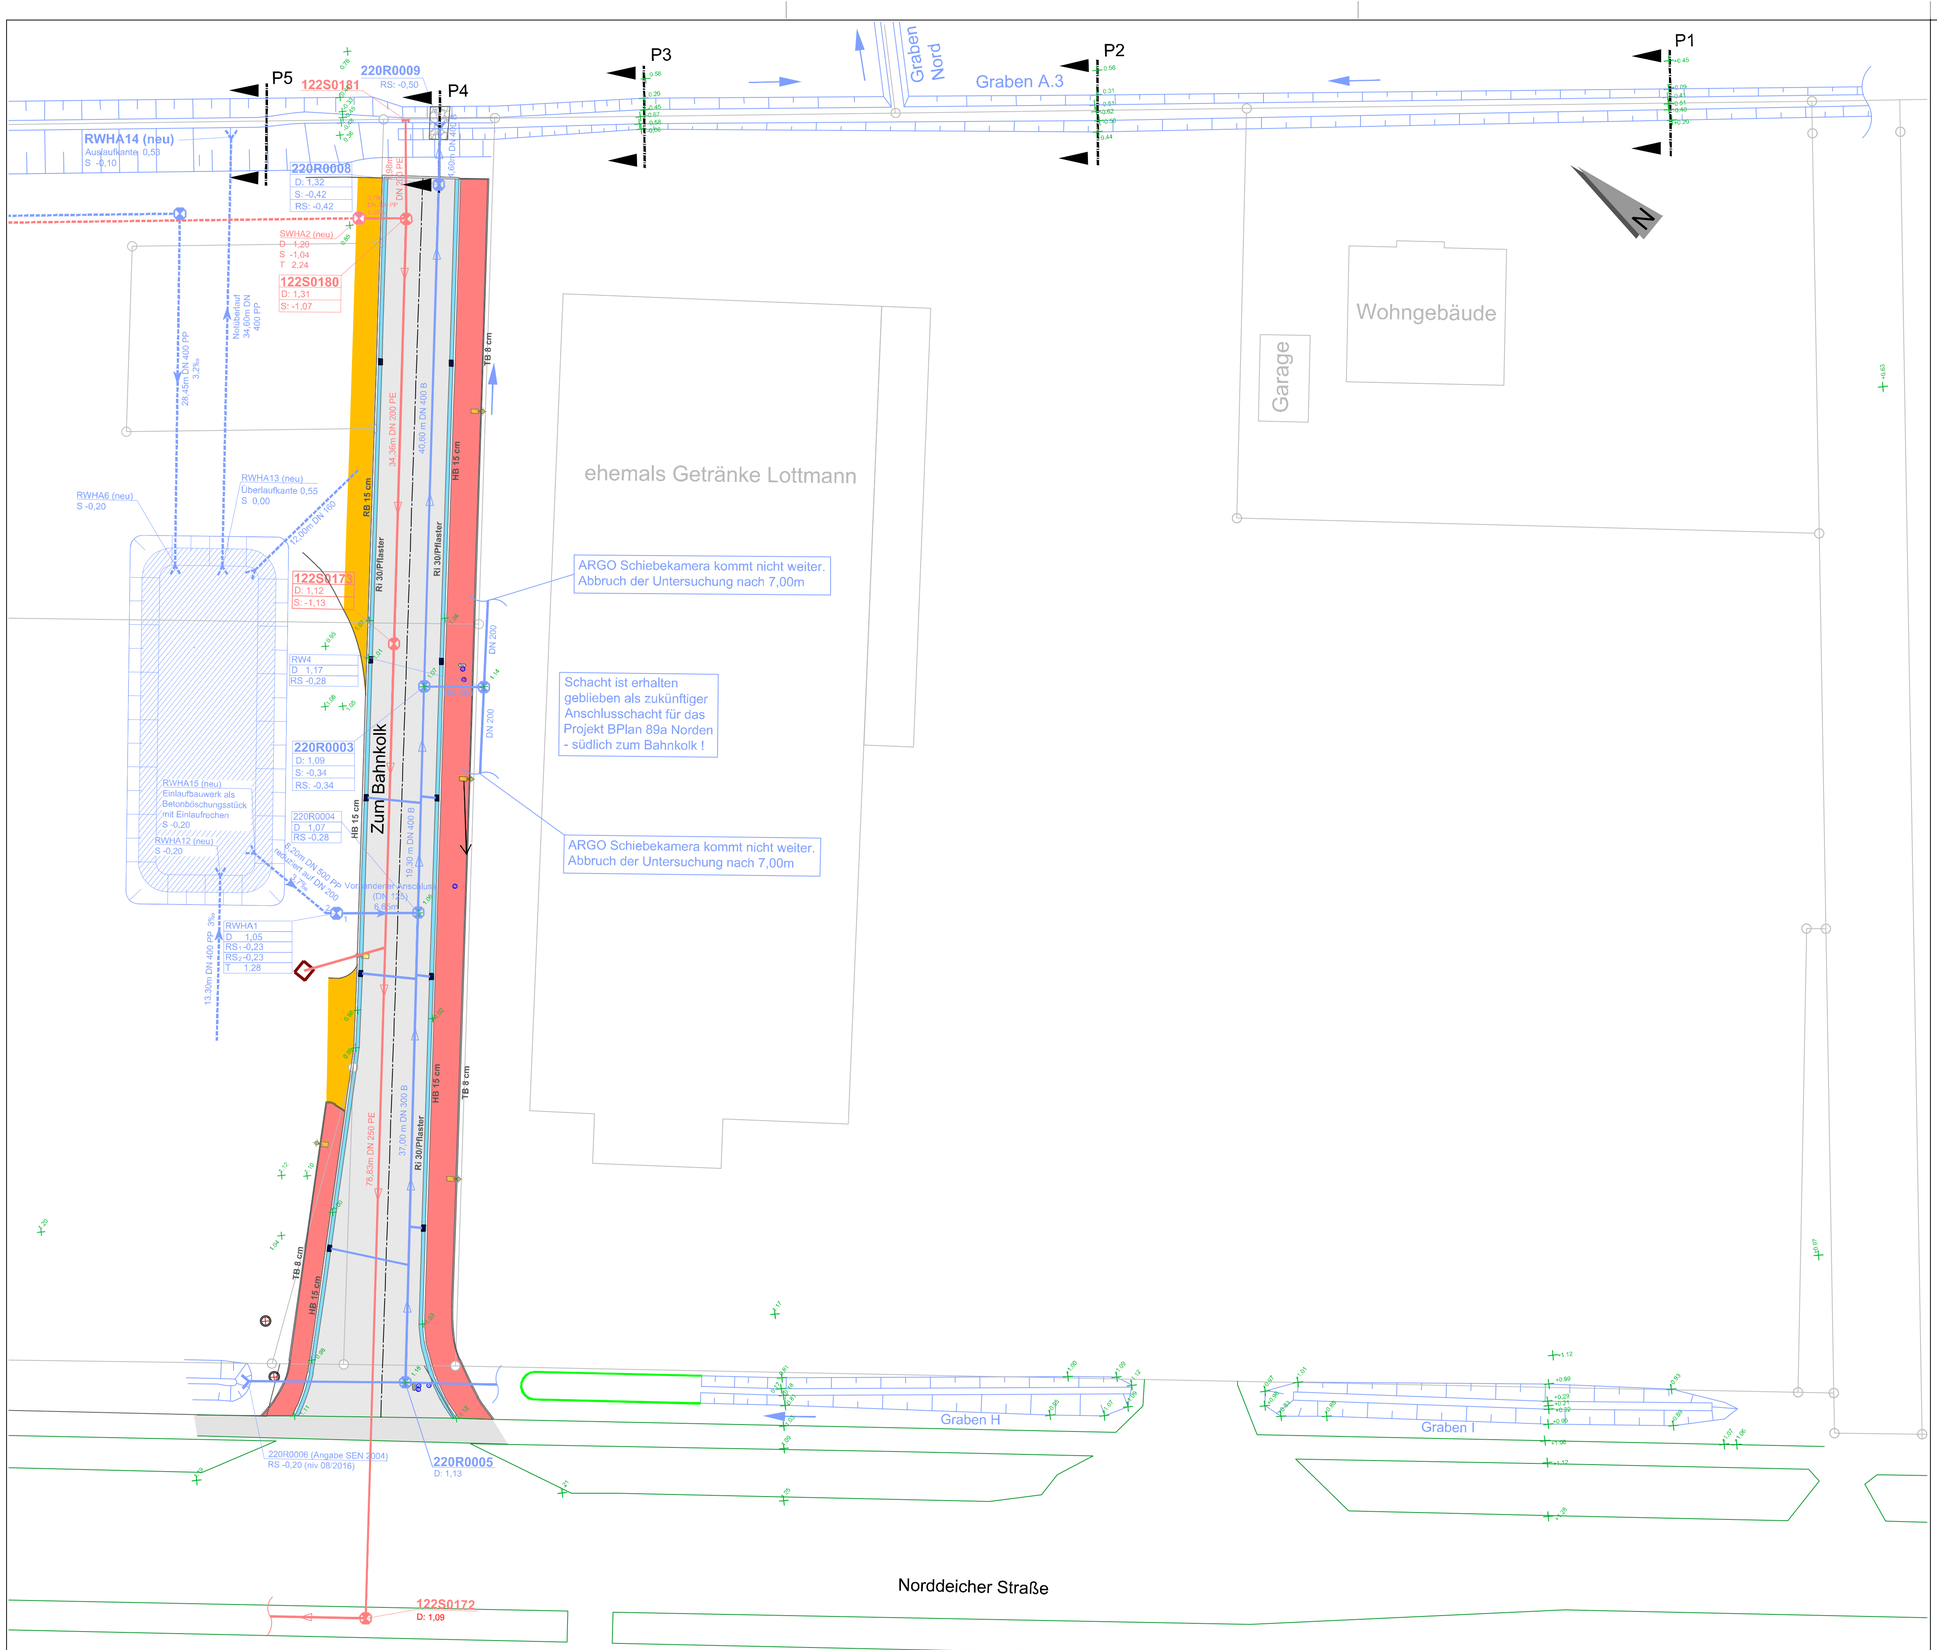

Legende

Kanal

Kanalisation	SWK	RWK
Bestand		

Schachtbezeichnung
D - Deckelhöhe [m üNN]
S - Schachtsohlenhöhe [m üNN]

Kanalhaltung mit Fließrichtung, ggf. mit Details

Plangrundlagen / Bestand

Grenze gemäß ALK

bestehende Bebauung gemäß ALK

0.76 Bestandshöhe - GPS Vermessung ARGO Aug. 2016

0.76 Bestandshöhe - GPS Vermessung ARGO Okt. 2017

Graben vermessen

Graben (kartiert, nicht vermessen)

Hinweis:
- GPS Höhen können unsystematisch Fehler enthalten.
- Die Messungen von Rohrdurchmessern wurden im Einstau und im ungespülten Zustand vorgenommen und sind daher evt. fehlerhaft. Sie wurden daher in Klammern gesetzt.

Auftraggeber:
Arge Deichland

Projekt:
Erschließung B-Plan 89a Norden, 2.Änderung, "südlich Zum Bahnkolk"

Maßnahme:
Entwässerungskonzept

Plan: ☒ Bestand ☐ Vorentwurf ☐ Entwurf ☐ Ausführung ☐ Neubestand
Bestandsplan

Bearbeitet	Datum	Gezeichnet	Datum
Görlich	24.08.2023	Janssen	24.08.2023

Änderungen

Nr	Art	Bearbeitet	Datum
1			
2			
3			
4			
5			

ARGO
Ingenieurgemeinschaft
Gaswerkstr. 3
26506 Norden
Tel.: 04931-93250
Fax: 04931-932520

Datei: F:\Projekte\202025 B Plan Lottmann\11 ARGO Zeichnungen\202025_Lageplan_Plan_7_1.dwg 29.08.2023
Maßstab 1:250
Plan-Nr. 7.1