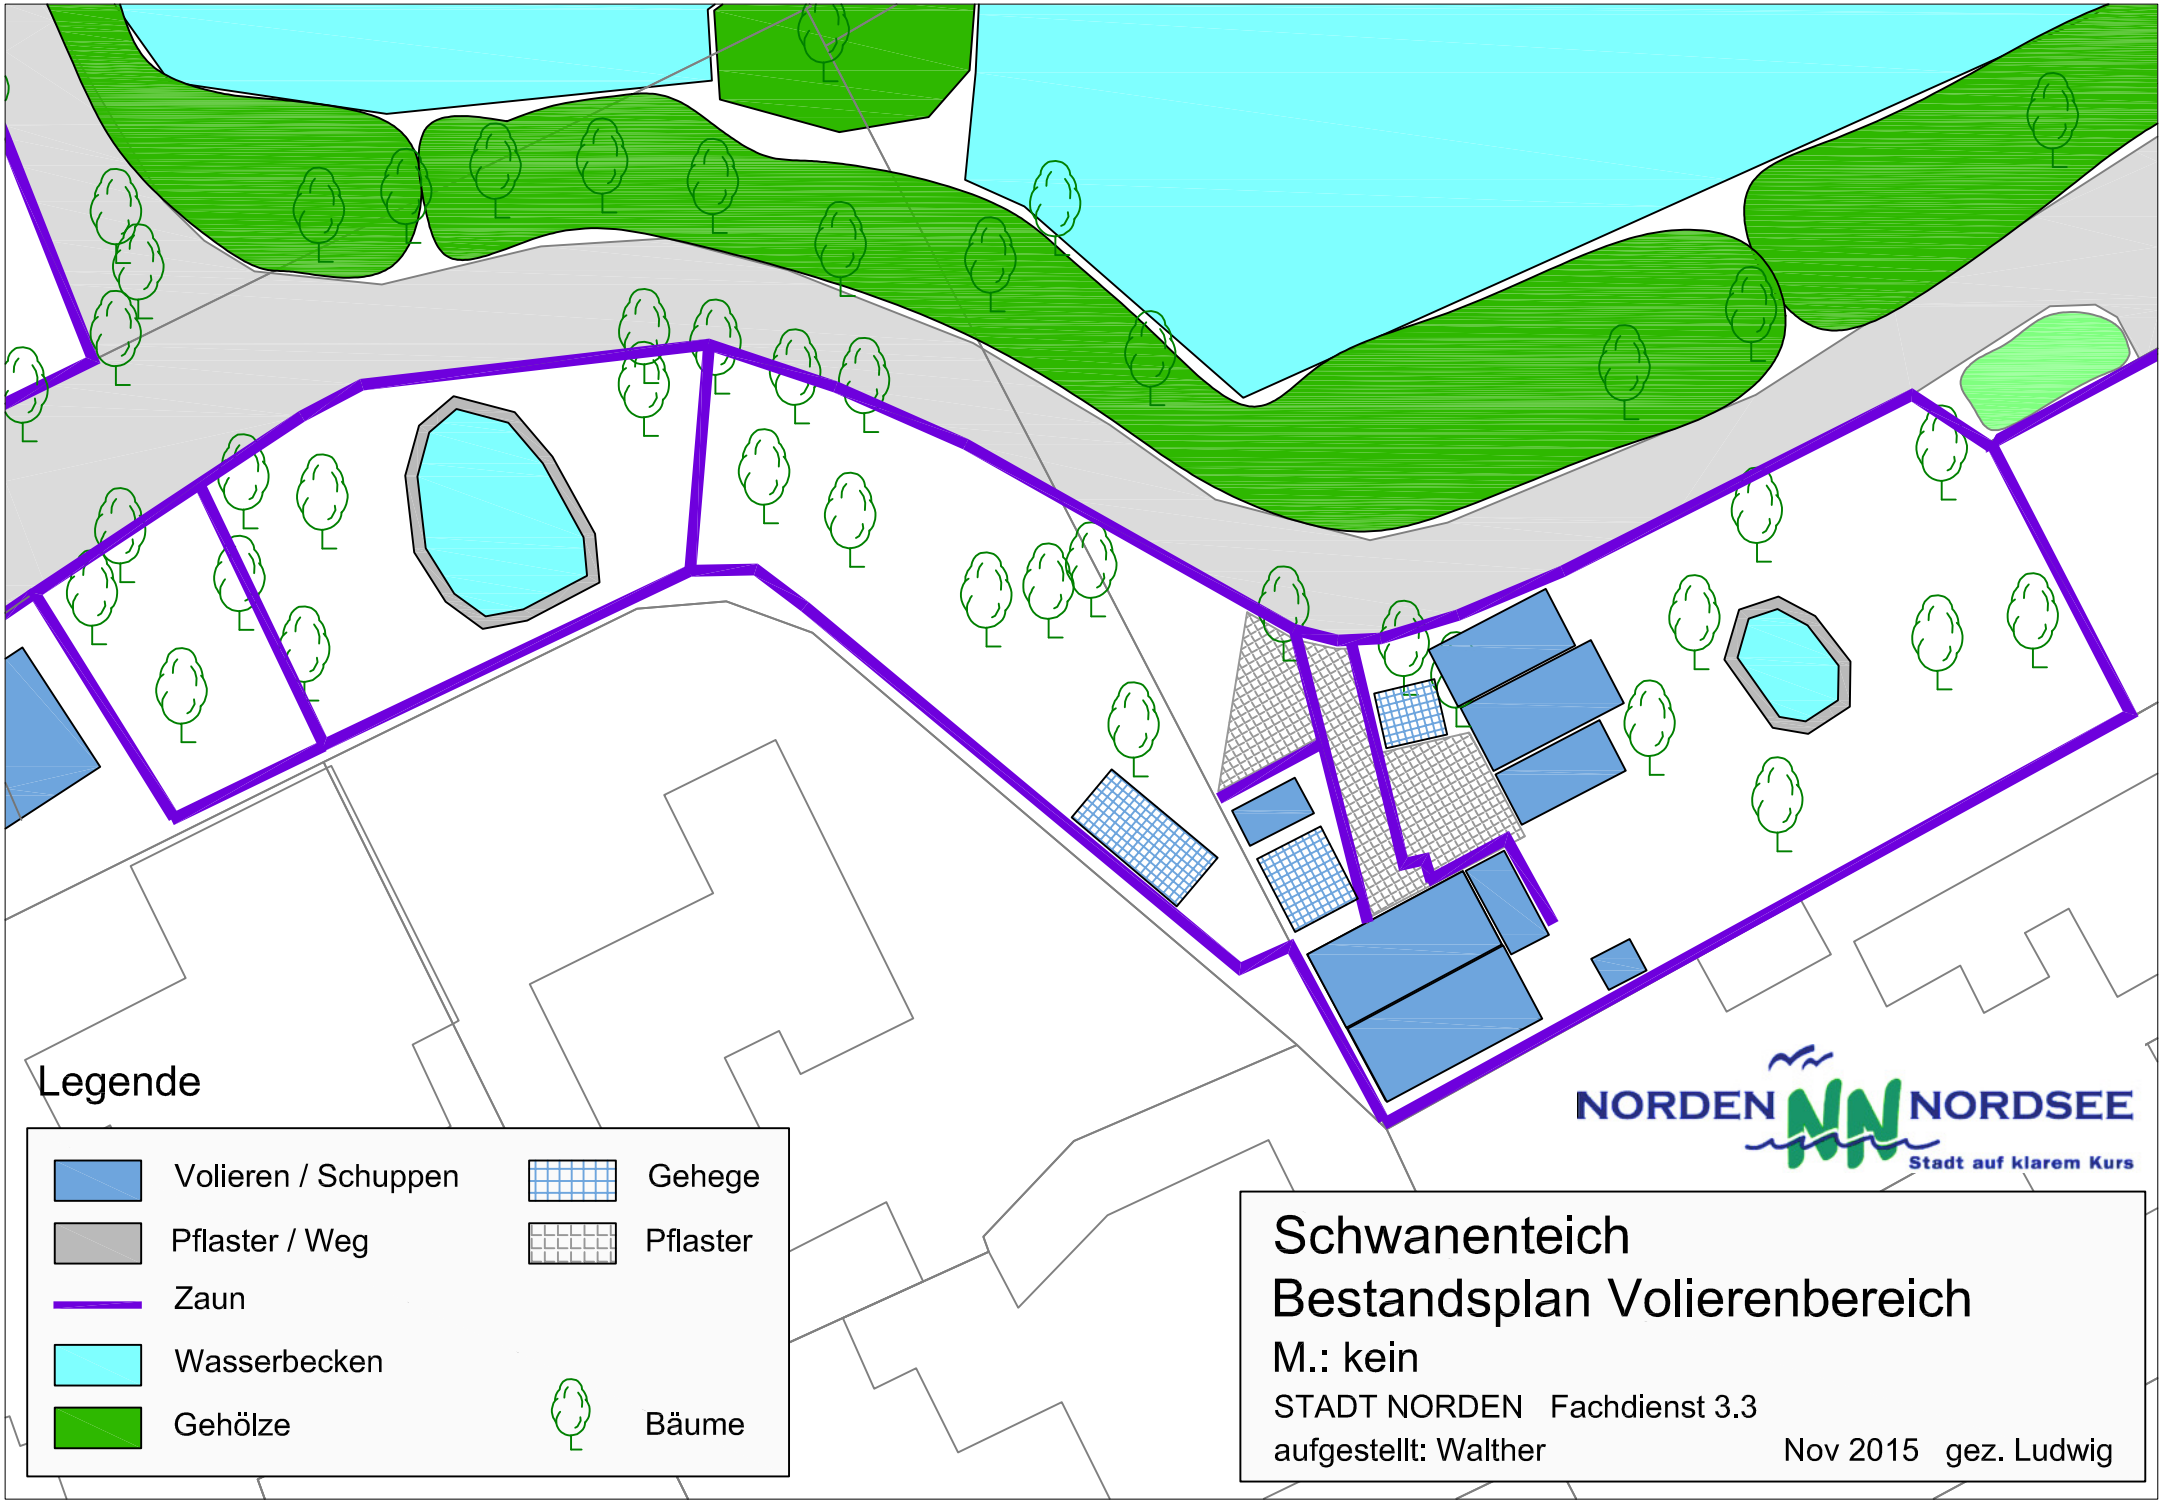
Legende
Volieren / Schuppen
Pflaster / Weg
Zaun
Wasserbecken
Gehölze
Gehege
Pflaster
Bäume
NORDEN NORDSEE
Stadt auf klarem Kurs
Schwanenteich
Bestandsplan Volierenbereich
M.: kein
STADT NORDEN Fachdienst 3.3
aufgestellt: Walther
Nov 2015 gez. Ludwig